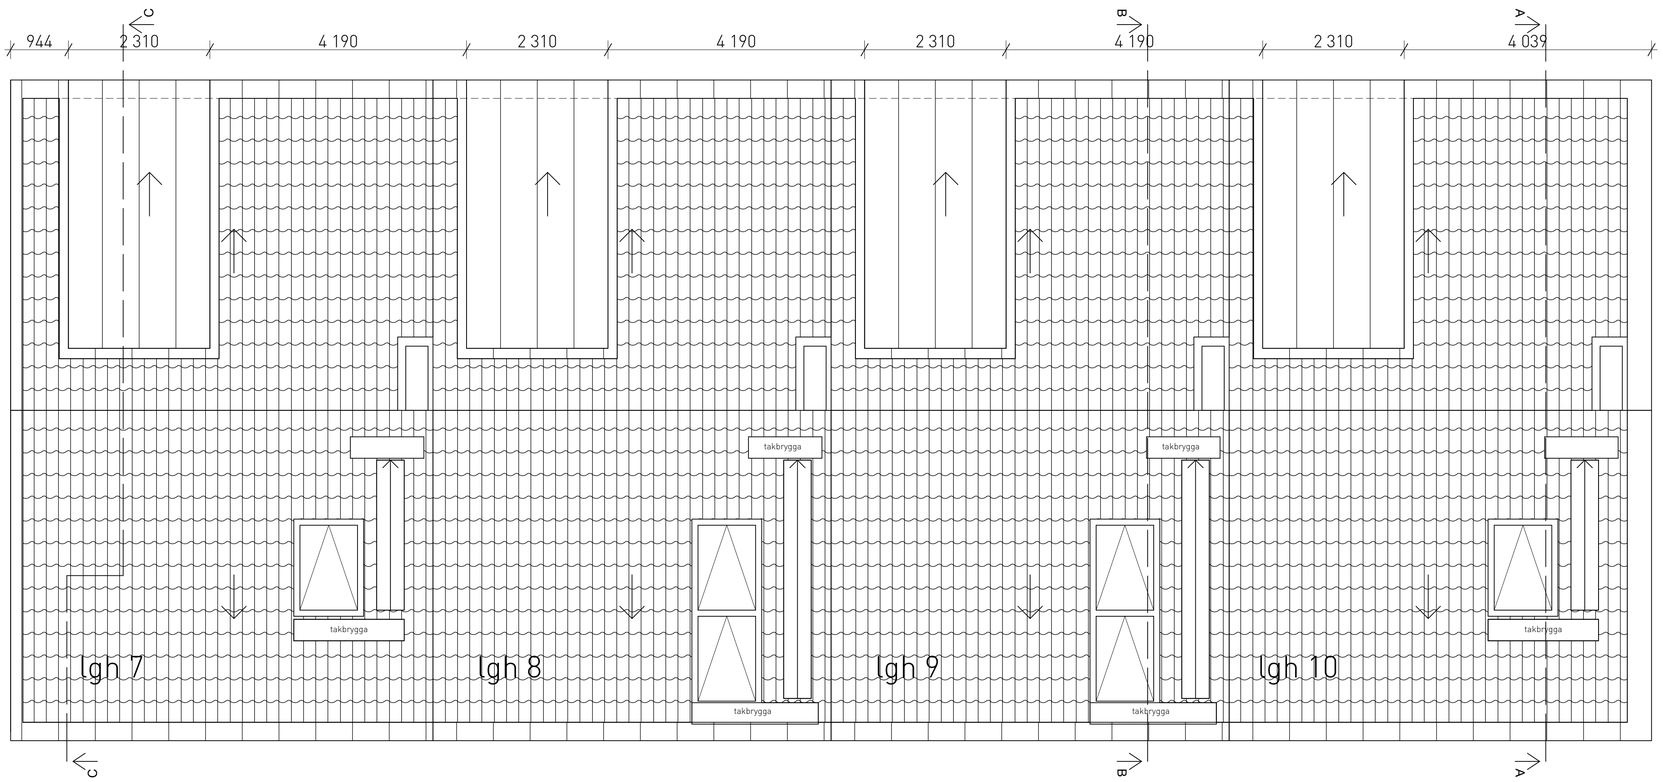

tak

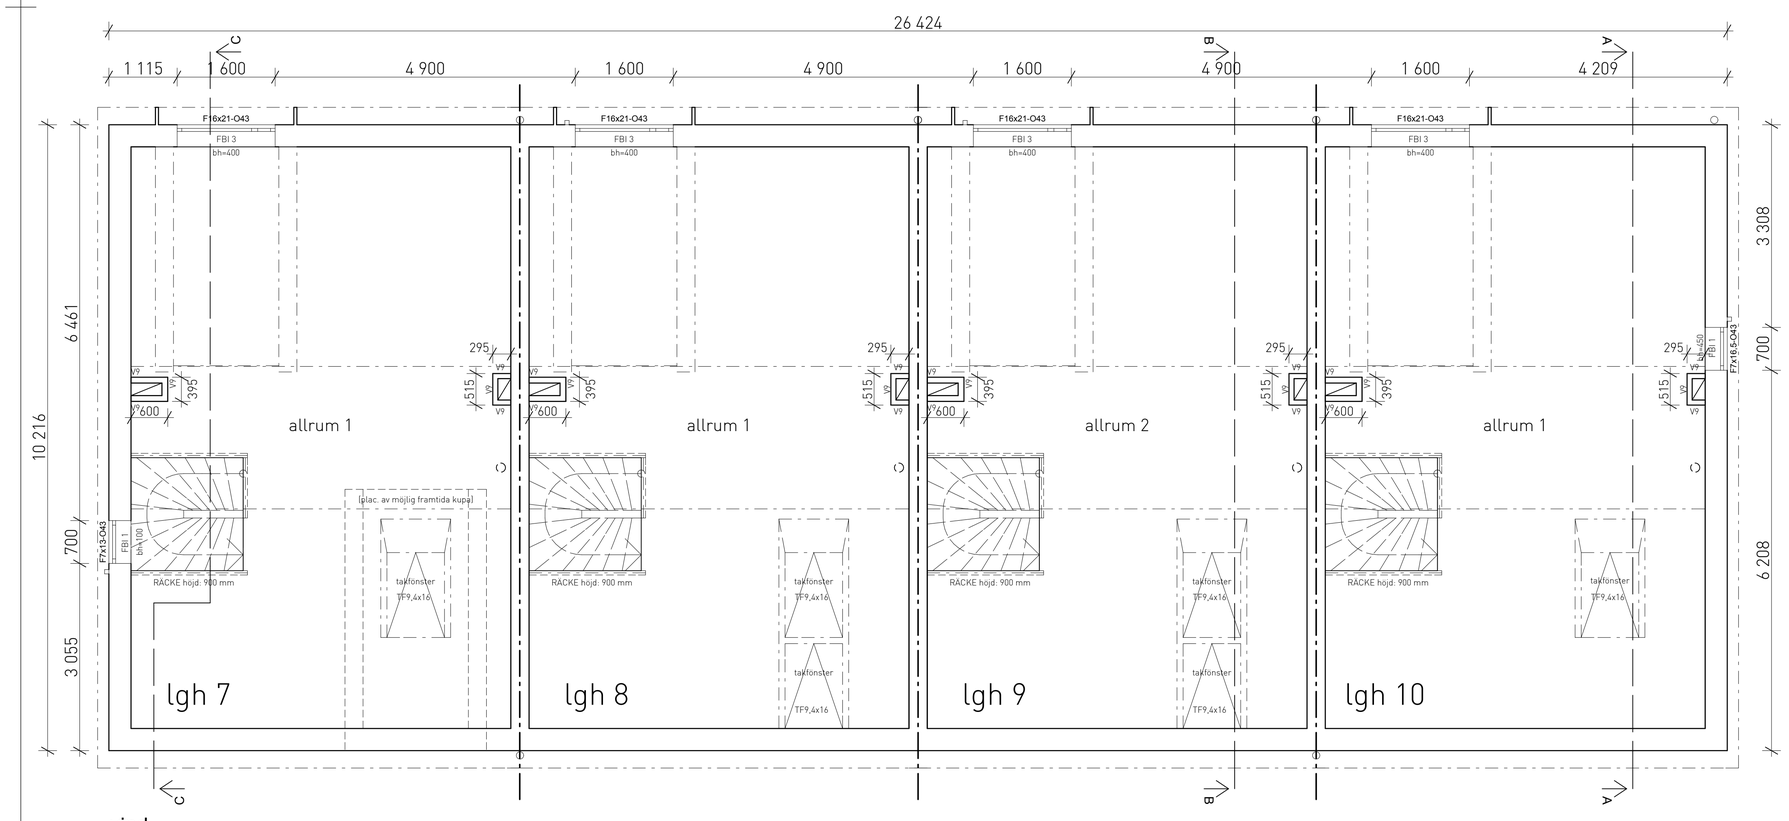

vind

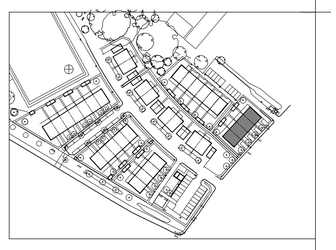

BET	ANT	ÄNDRINGEN AVSER	DATUM	SIGN

RELATIONSHANDLING

LÅNGBRODAL

NCC Construction Sverige AB
Region Boende Stockholm
170 80 Solna (besök: Vallgatan 3)
tel 08-585 510 00
www.ncc.se

Brunnberg & Forshed	Tel: 08-617 61 00 Fax:08-650 19 81 e-post: n.n@brunnbergoforshed.se
ÅWL	Tel: 08-555 786 37 Fax: e-post:
WSP	Tel: 08-545 228 09 Fax: e-post:
Briab	Tel: 08-410 102 58 Fax: e-post:
Ingemansson	Tel: 010-505 60 37 Fax: e-post:
Totalkonsult	Tel: 034-68 14 20 Fax: e-post:

UPPDRAG NR	RITAD AV / KONSTR AV	HANDLÄGGARE
NCCS 0135	/	IM
DATUM	ANSVARIG	
111117	ANN-CHRISTIN OHLANDER	

Länga D, planer vind, tak

SKALA A1	NUMMER	BET
1:50	A306-10	

PLO: 2011-12-14 2:29