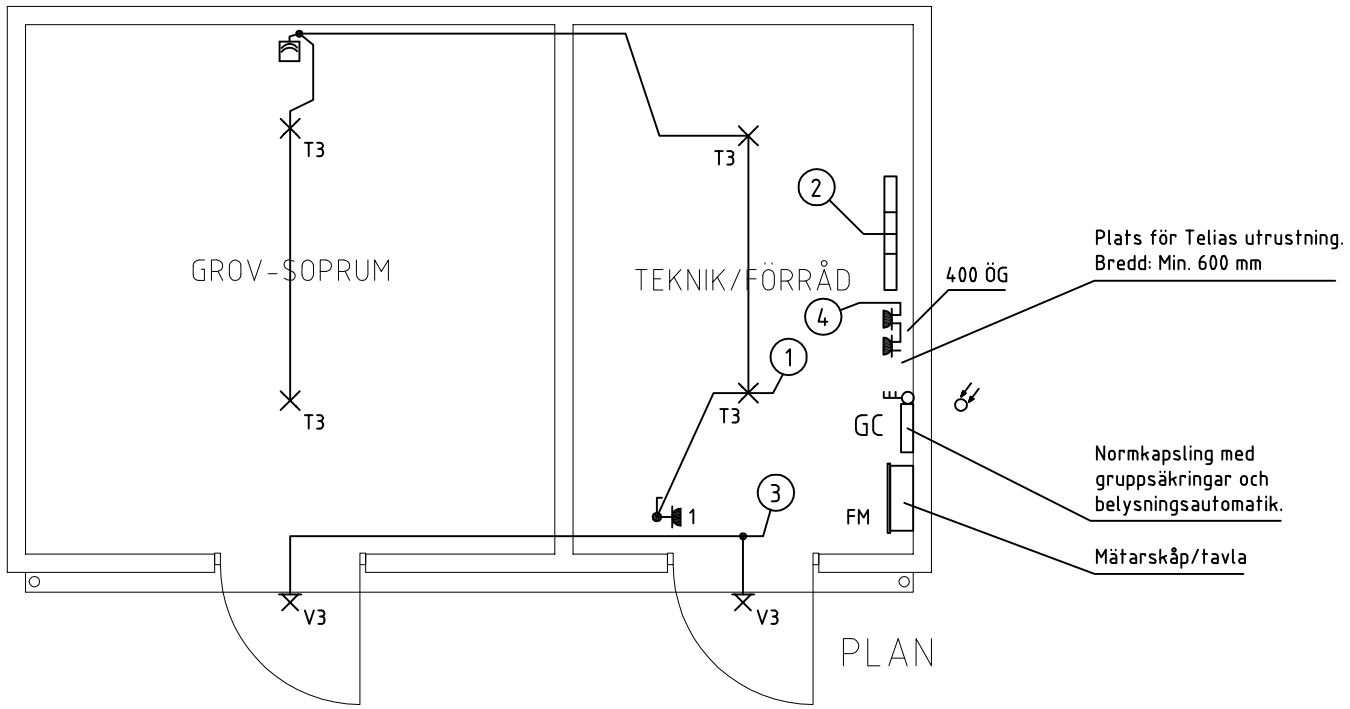

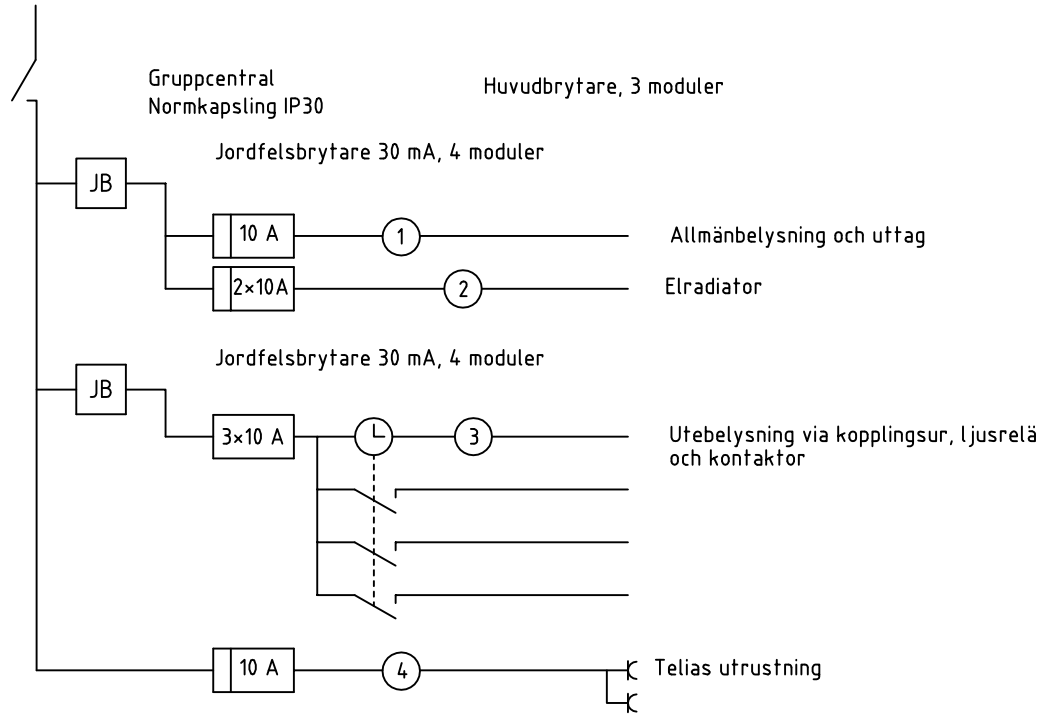

Ljusrelä

Rörelsedetektor

Armatur på vägg

Armatur i tak

Brytare

Dubbel brytare

Vägguttag med dubbla uttag

FÖRESKRIFTER

Installationerna skall utföras i enlighet med Elinstallationsreglerna
SS 436 40 00 utgåva 2.
Krav på skyddsklass med hänsyn till placering inom zon skall beaktas.

Gruppledningsledararea skall vara FK 1,5 mm2 om ej annat anges.
Ledningar till armatur och uttag utomhus skall vara EKK.

Anslutning till yttre nät enligt anvisningar från el-leverantören.
Vid inkoppling av tele/data/tv skall nätägarens anvisningar följas.
Tomrör för ev. slavräkneverk för vattenmätare, lastomkoppling och dylikt
enligt lokala föreskrifter. (Anges ej på ritning)

GC Gruppcentral, normcentral med ca. 20 % reservplatser.
FM Fasadmätarskåp för inbyggnad eller mätartavla enligt el-leverantörens anvisning.
Huvudsäkring dimensioneras av el-installatör bl.a. med hänsyn till eventuell
belastningsvakt.

1 Enkelt vägguttag +1000 i samband med brytare.
  Monteras i 2-facksram.
- Dubbelt vägguttag +200 där ej annat anges.

I övrigt gäller BBR.

DENNA RITNING ÄR VÅR EGENDOM OCH FÅR EJ UTAN VÅRT
MEDGIVANDE KOPIERAS, FÖREVISAS ELLER ANVÄNDAS PÅ ANNAT SÄTT.

BET	ANT	ÄNDRINGEN AVSER	DATUM	SIGN

RH RELATIONSHANDLING

LÅNGBRODAL

NCC Construction Sverige AB
Region Boende Stockholm
170 80 Solna (besök: Vallgatan 3)
tel 08-585 510 00
www.ncc.se

	Brunnberg & Forshed	Tel: 08-617 61 00 Fax:08-650 19 81 e-post: n.n@brunnbergoforshed.se
	ÅWL	Tel: 08-555 786 37 Fax: e-post:
	SZ Konsult	Tel: 08-545 228 09 Fax: e-post:
	Briab	Tel: 08-410 102 58 Fax: e-post:
	Ingemansson	Tel: 010-505 60 37 Fax: e-post:
X	Totalkonsult	Tel: 0346-71 30 40 Fax: 0346-814 05 e-post: heimer@totalkonsult.com

UPPDRAG NR	RITAD AV / KONSTR AV	HANDLÄGGARE
	Fredrik Östman	
DATUM	ANSVARIG	
2011-12-06	HA	

Teknikhus/grovsoprum
EL-INSTALLATIONER

SKALA	NUMMER	BET
A1: 1:25 A3: 1:50	E63:14	